



BOSTADSGRUPP: LANDSTINGET
LOK. 298

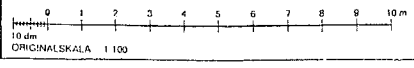

G	RELATIONSHANDLING	92.02.24
F	SAMTL. LGH o. LOK. ÄNDR. NR.	90-10-26
E	LÄGNET 129, 130, 169	90 09 17
D	ISOLERING	90 06 19
C	HANDLING FÖR EK PLAN	90 05 21
B	BEH. HWC/D	
A	KOMPL. BYGGLOV	89-06-19
REG.	REGISTRERINGSÄNSER	SIDA
		DATA

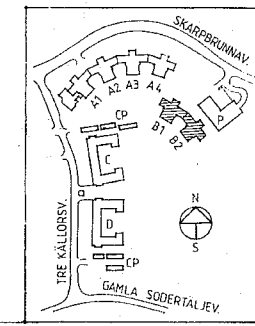

HSB HSB RIKSFRIBUND
REGION ÖSTER
BOX 8310
08-785 30 00 104 20 STOCKHOLM
MSB PROD NR 6911

JM BYGGNADS OCH FASTIGHETS AB
Tegeluddsvägen 100 • Bc+ 27319 • 102 54 Stockholm • Telefon 08-782 87 00

Å&B
ÅSBERG & BUCHMANN
ARKITEKTKONTOR AB

RELATIONSHANDLING


KV. HAGSTUGAN
BOTKYRKA KOMMUN

HUS B
PLAN 3
BOSTADSGRUPP


SKALA 1:100

89.05.12 43

A: 203 G

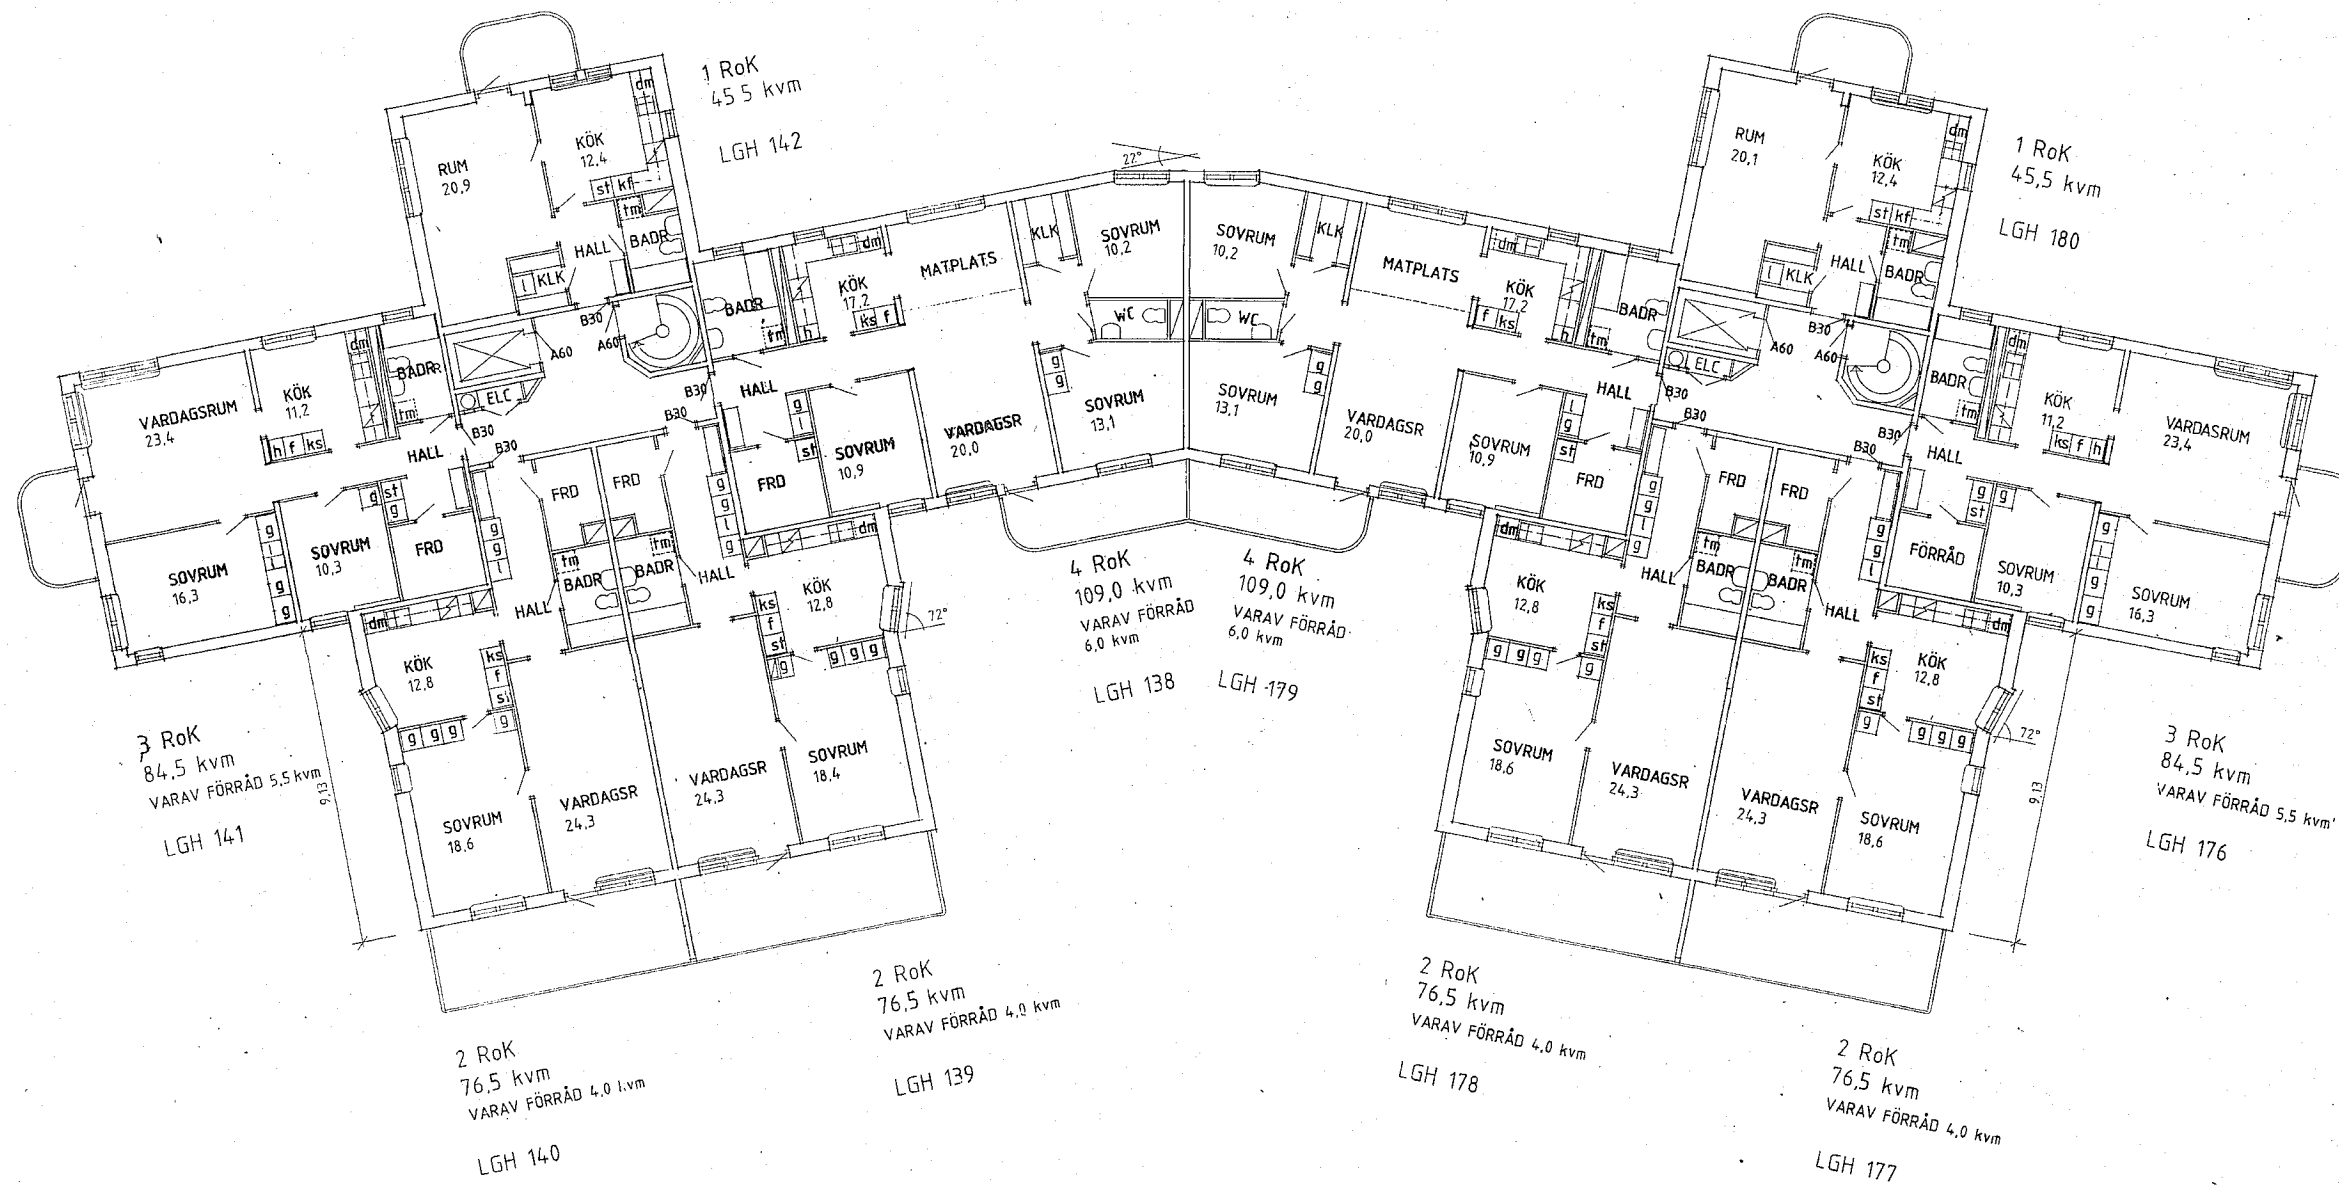

E	RELATIONSHANDLING	92.02.24
D	SAML. LGH ÄNDR. NUMMER	90.10.24
C	LGH 133, 134, 135, 172, 173, 174	90.09.17
B	LGH 173	90.06.18
A	HANDLING FÖR EK PLAN	90.05.21
	BYGGLÖV	89.05.12
REV	ÄNDR	ÄNDRSÄRSKRIFTER AVSEER
	SIGN	DATEUM

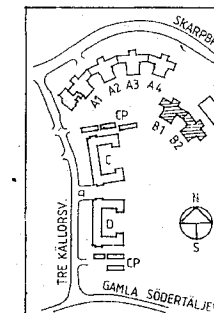

HSB H S B RIKSFÖRBUND
REGION ÖSTER
BOX 8310
08-785 30 00 104 20 STOCKHOLM.
HSB PROD NR 6911


RELATIONSHANDLING


JM BYGGNADS OCH FASTIGHETS AB
Tegeluddsvägen 100 • Box 27319 • 102 54 Stockholm • Telefon 08-782 87 00

A&B
ÅSBERG & BUCHMANN
ARKITEKTKONTOR AB
HUS 8
PLAN 4



KV. HAGSTUGAN
BÖTKYRKA KOMMUN
HUS 8
PLAN 4

STOCKHOLM 89.05.12
HITTEGNSNUMMER A: 204
SKALA 1:100

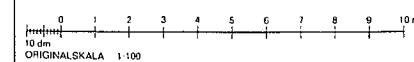

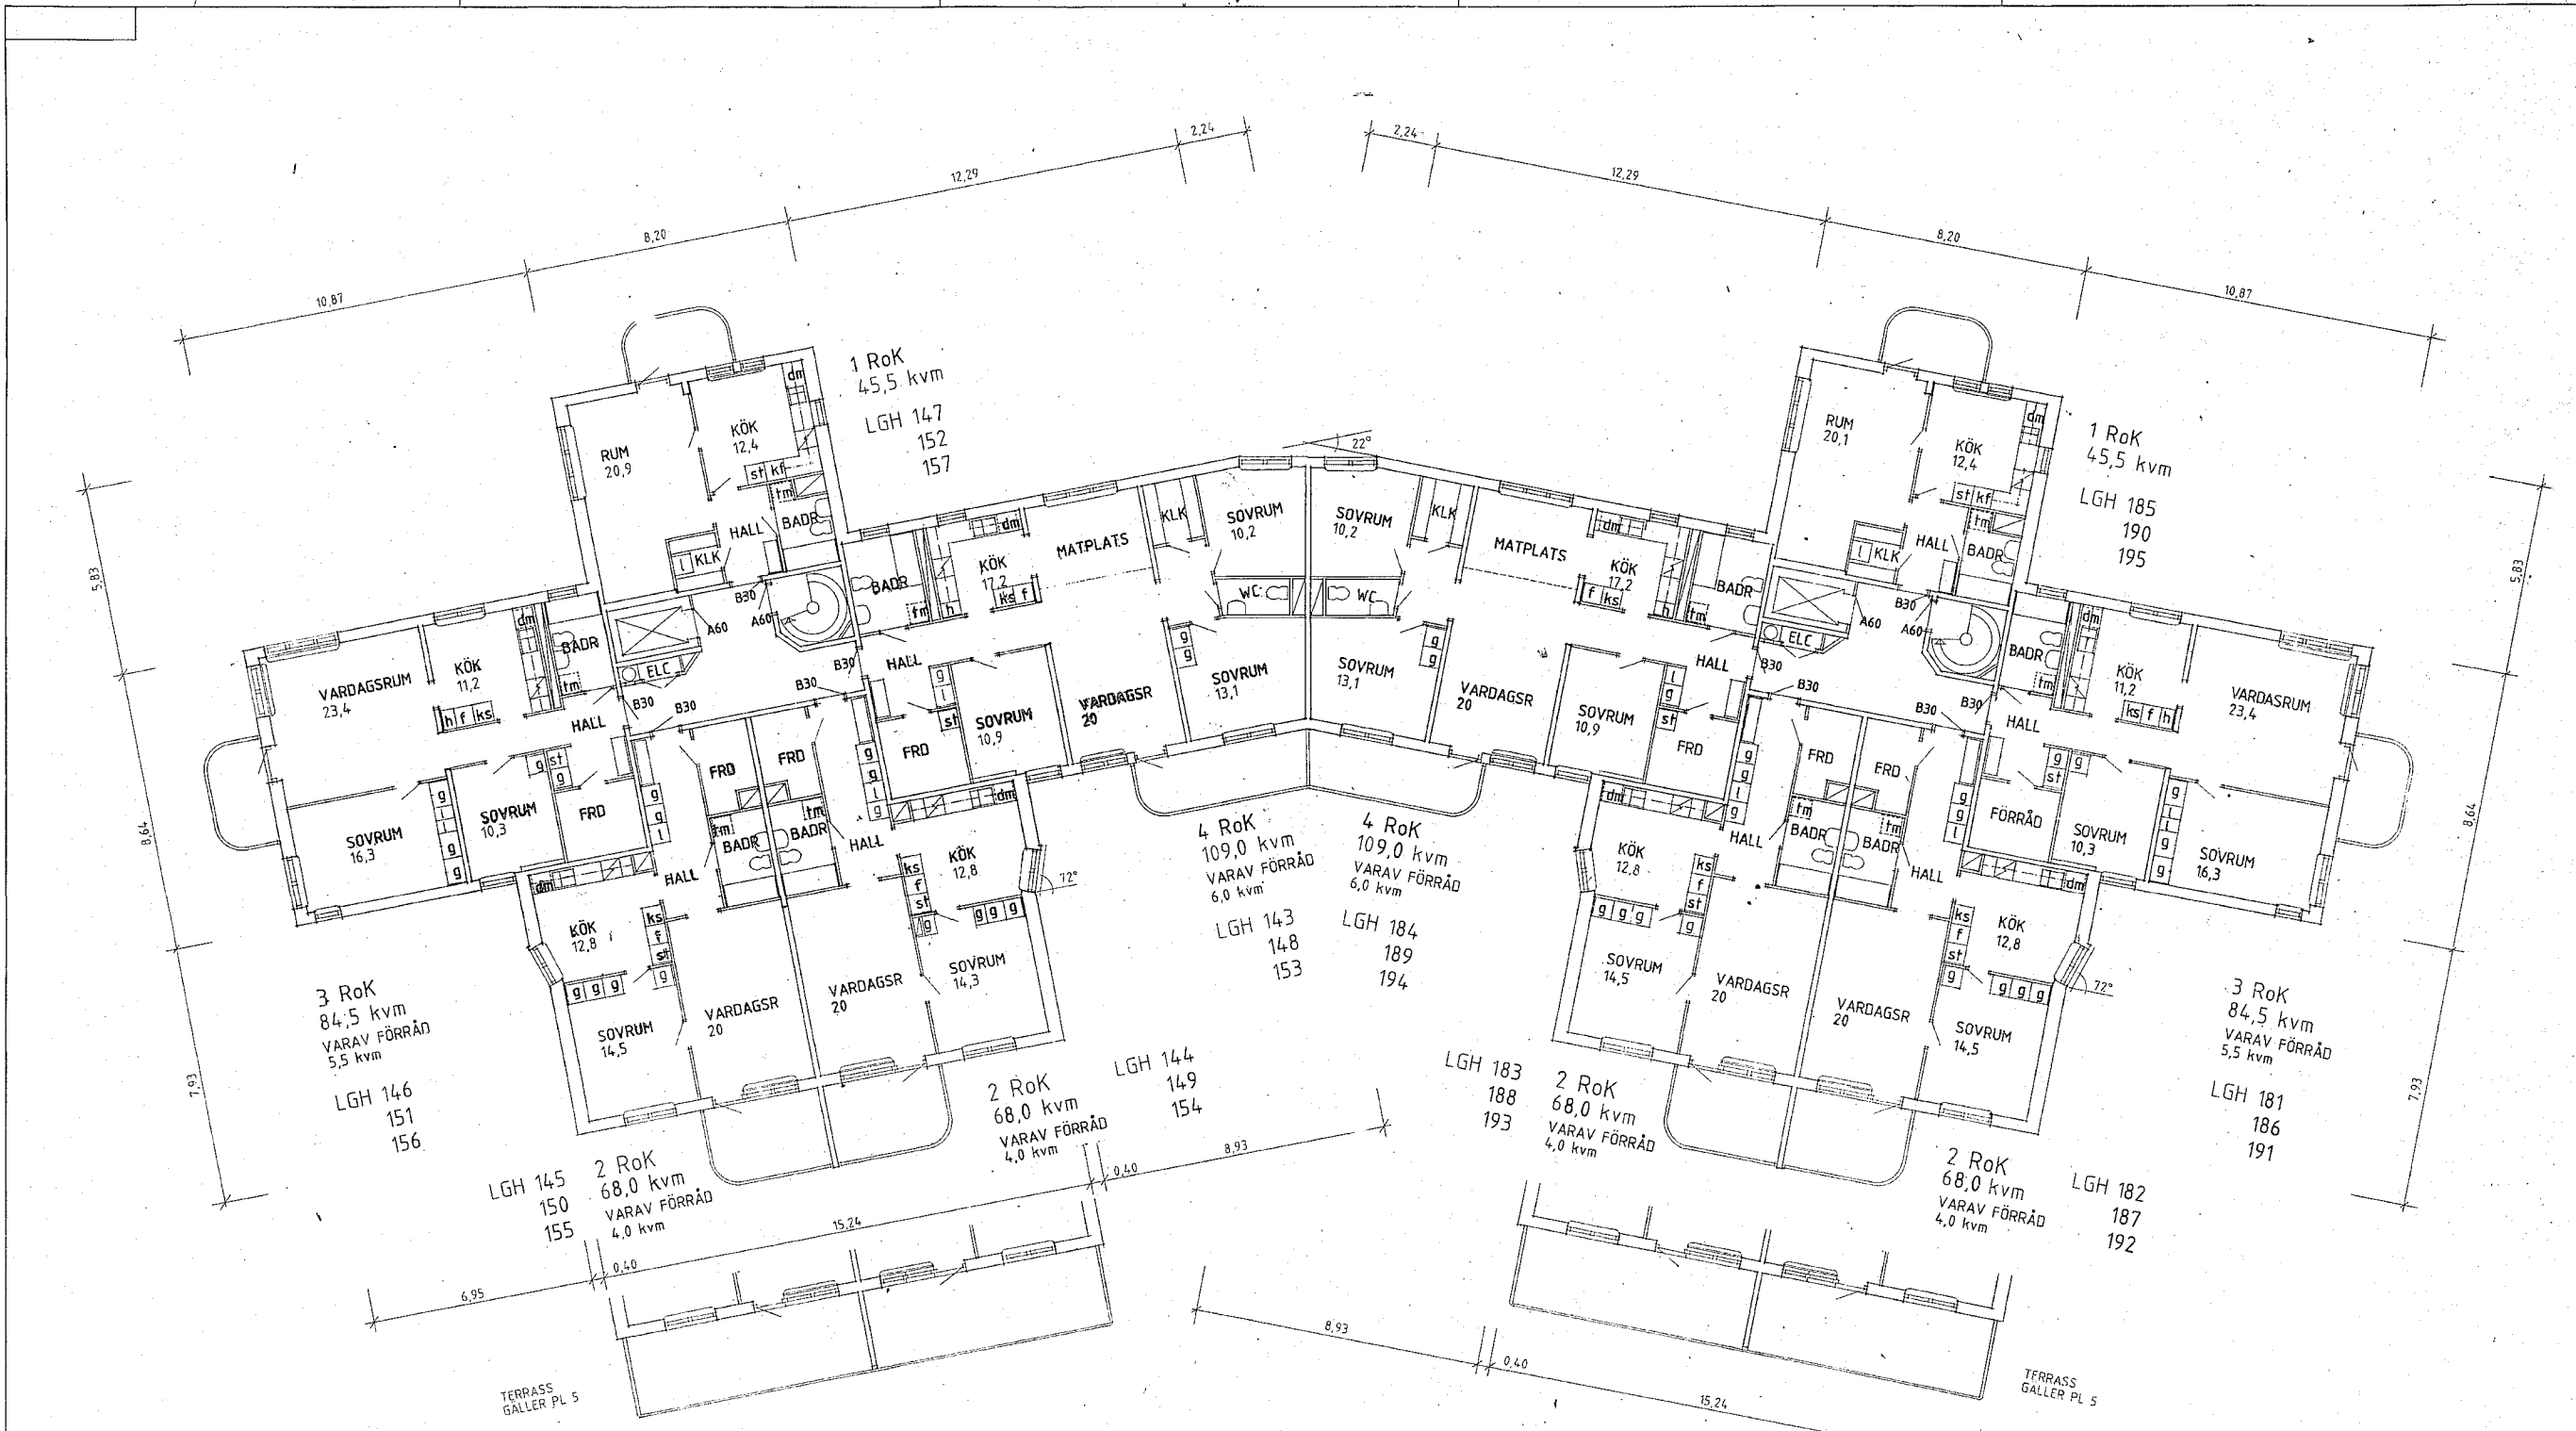

F	RELATIONSHANDLING		92.02.24
E	SAML. LGH ÄNDR. NUMMER	HB	90.10.24
D	LGH AREA ÄNDR ENL MARK	ALJ	90.09.17
C	LGH 178, 183, 186	ET	90.06.18
B	HANtering FÖR EK PLAN	HB	90.05.21
A	KOMPL. BYGGLÖV	HB	87.06.09
REG.	AVT.	BYGGERINGEN AVSER	SIGN. DATUM

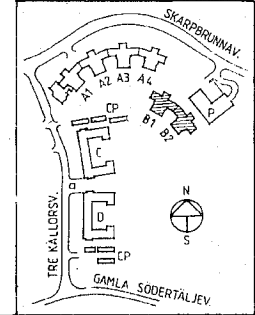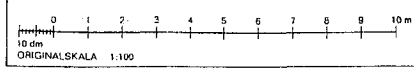



HSB H S B RIKSFÖRBUND
 REGION ÖSTER
 BOX 8310
 DB-785 30 00 104 20 STOCKHOLM
 HSB PROD NR 6911

JM BYGGNADS- OCH FASTIGHETS AB
 Tegeluddsvägen 100 • Box 27319 • 102 54 Stockholm • Telefon 08-782 87 00


A&B
 ÅSBERG & BUCHMANN
 ARKITEKTOR AB

RELATIONSHANDLING
KV. HAGSTUGAN
 BÖTKYRKA KOMMUN
 HUS B
 PLAN 5-7

STOCKHOLM 89.05.12
 SKALA 1:100
 A: 205 F

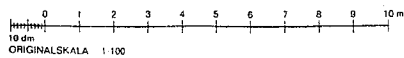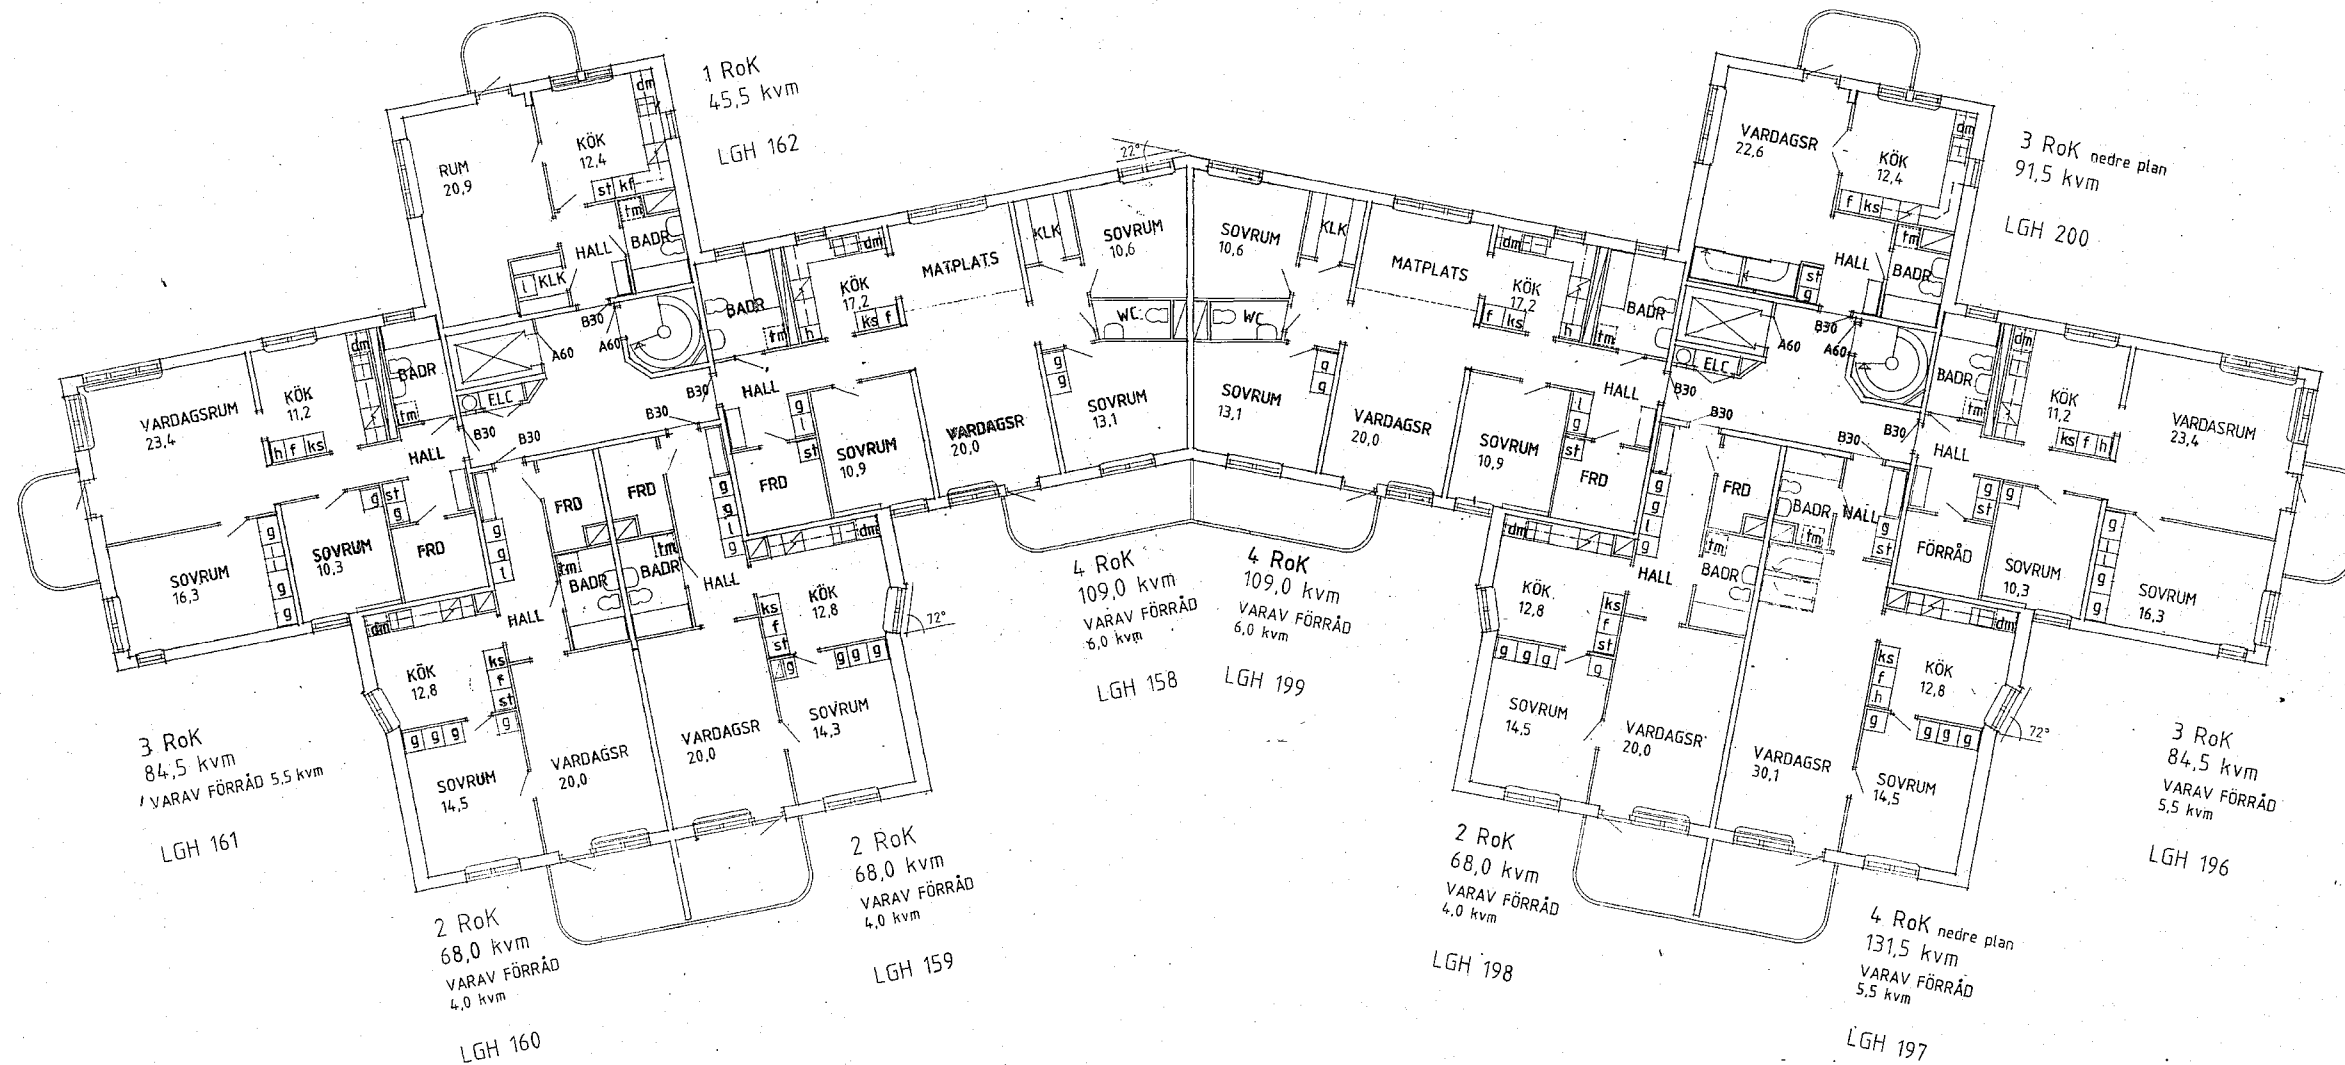

G	RELATIONSHANDLING	92.02.24
F	SAML. LGH ÄNDR. NUMMER	90.18.24
E	LGH 154, 155, 192, 193, 195	AL 90.09.17
D	LGH 193	ET 90.06.18
C	LGH 193	ET 90.05.29
B	HANDLING FÖR EK PLAN	RB 90.05.21
A	KOMP. B.YÖGLOV	87.06.17
REG. ANS.	REGISTERERINGS ÅRSBEN	SIGN. DATUM

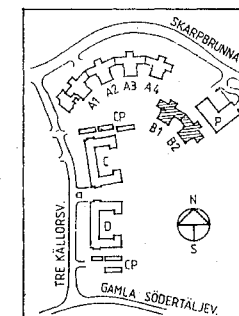

HSB H S B RIKSFORBUND
REGION ÖSTER
BOX 8310
08-785 30 00 104 20 STOCKHOLM
HSB PROD NR 6911


JM BYGGNADS OCH FASTIGHETS AB
Tegeluddsvägen 100 • Box 27319 • 102 54 Stockholm • Telefon 08-782 87 00

A&B
ÅSBERG & BLUMMANN
ARKITEKTKONTOR AB
HUS B
PLAN B



RELATIONSHANDLING

KV. HAGSTUGAN
BOTKYRKA KOMMUN
HUS B
PLAN B

STOCKHOLM 89.05.12
SKALA 1:100
A: 208 G

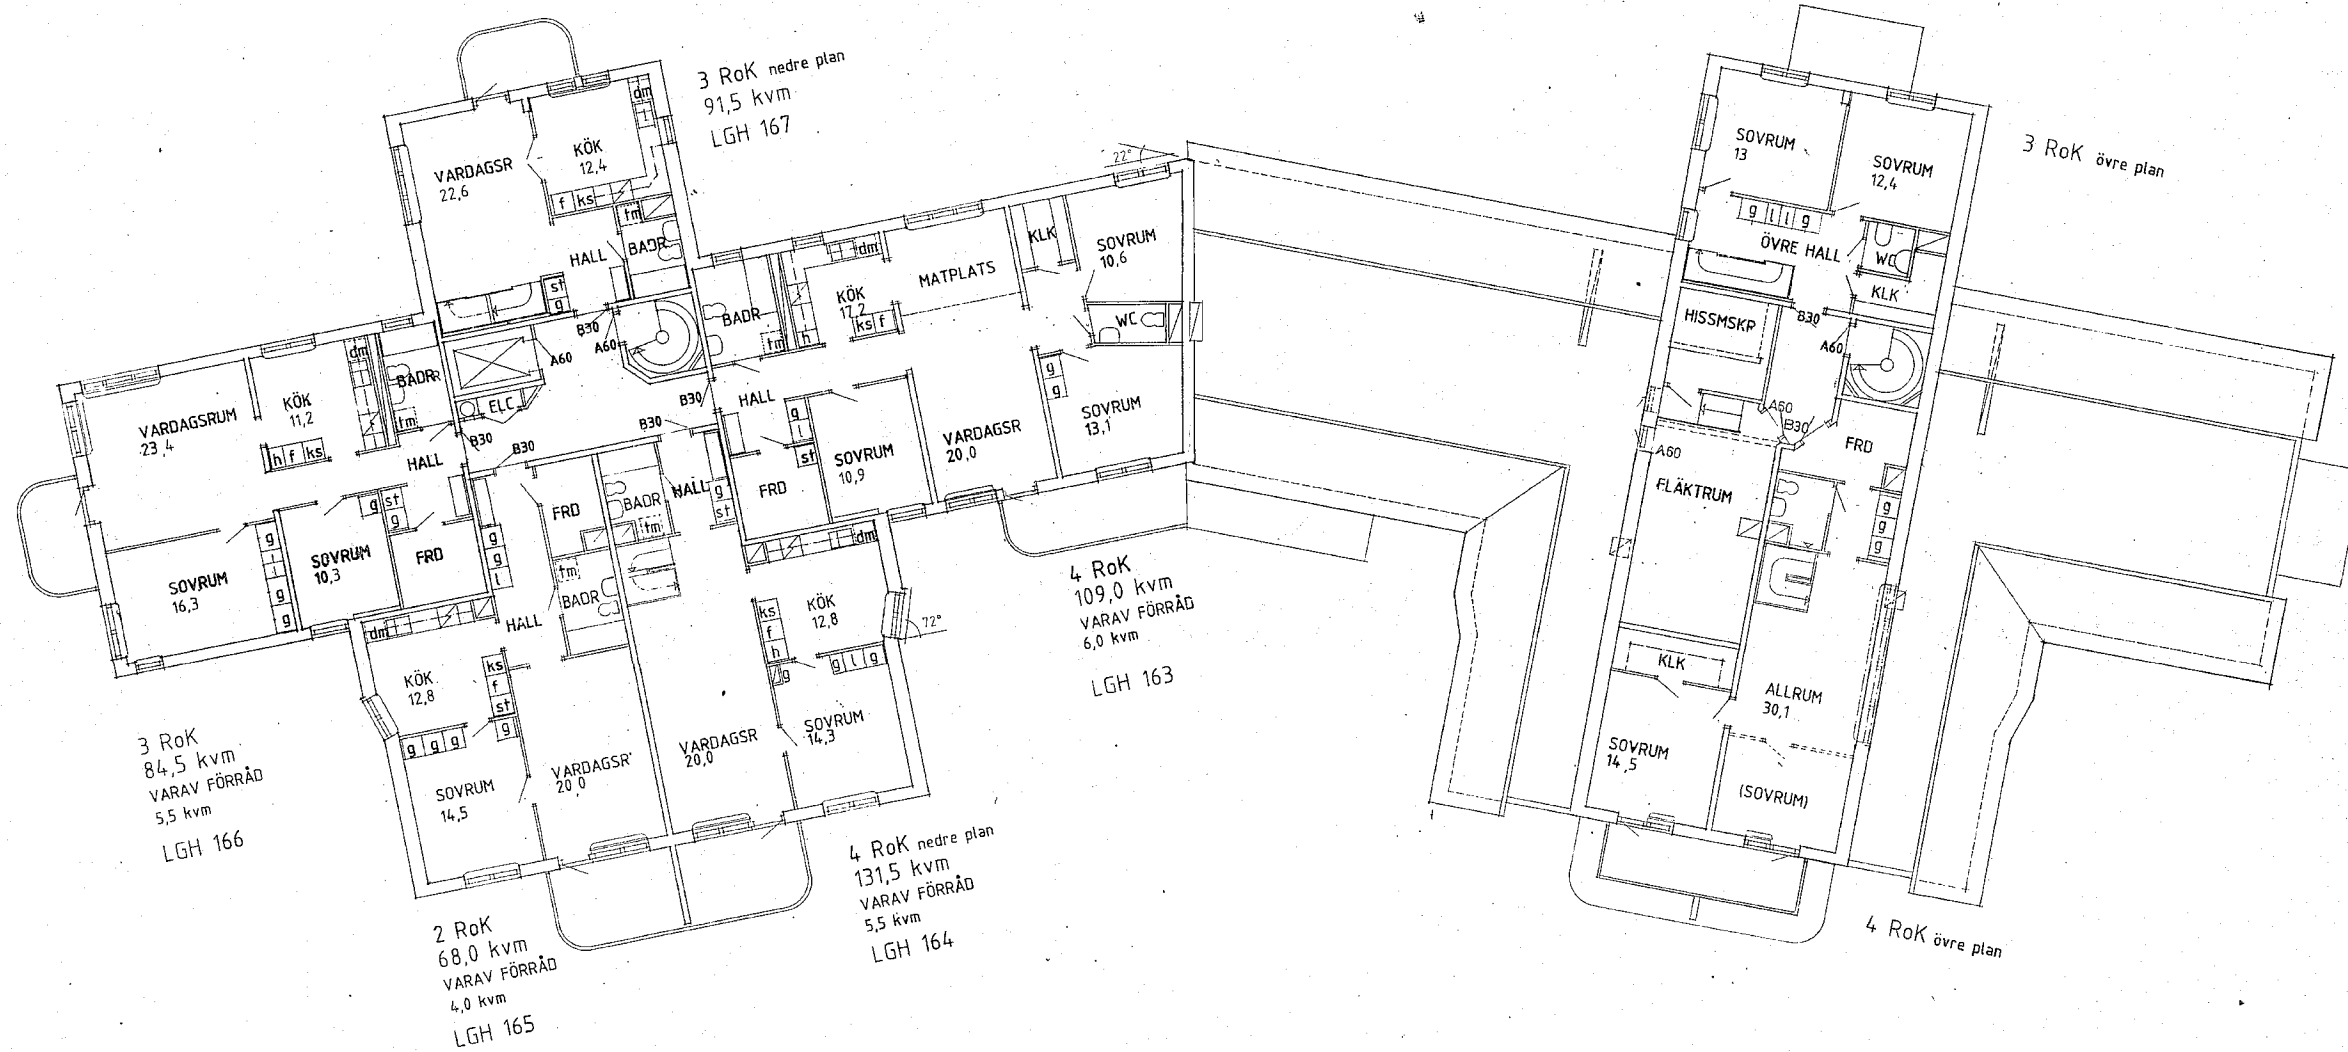

F	RELATIONSHANDLING		92.02.24
E	SAML. LGH ÄNDR. NUMMER	HB	90-10-24
D	LGH 158, 160, 162	ALJ	90 09 17
C	HANDLING FÖR EK-PLAN	HB	90 05 21
B	VINDSUCKOR		
A	KOMPL. BYGGLOV	ME	89-06-19
REG.	ÄNT	REGISTRERINGSPLÅTJÄN	SIGN
			DATUM

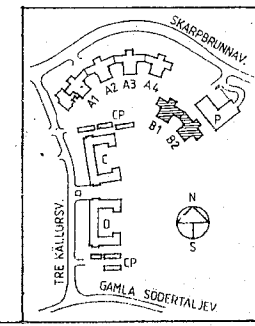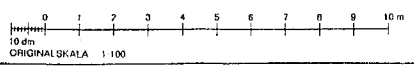

HSB H S B RIKSFÖRBUND
REGION ÖSTER
BOX 8310
08-785 30 00
104 20 STOCKHOLM

JM BYGGNADS OCH FASTIGHETS AB
Tegeluddsvägen 100 • Box 27319 • 102 54 Stockholm • Telefon 08-782 97 00



ÅSBERG & BRUCHMANN
ARKITEKTFRONTOR AB
(08-6633340)

RELATIONSHANDLING


KV. HAGSTUGAN
BOTKYRKA KOMMUN
HUS B
PLAN 9

SKALA 1:100
A: 209 F

89.05.12

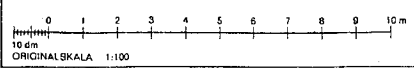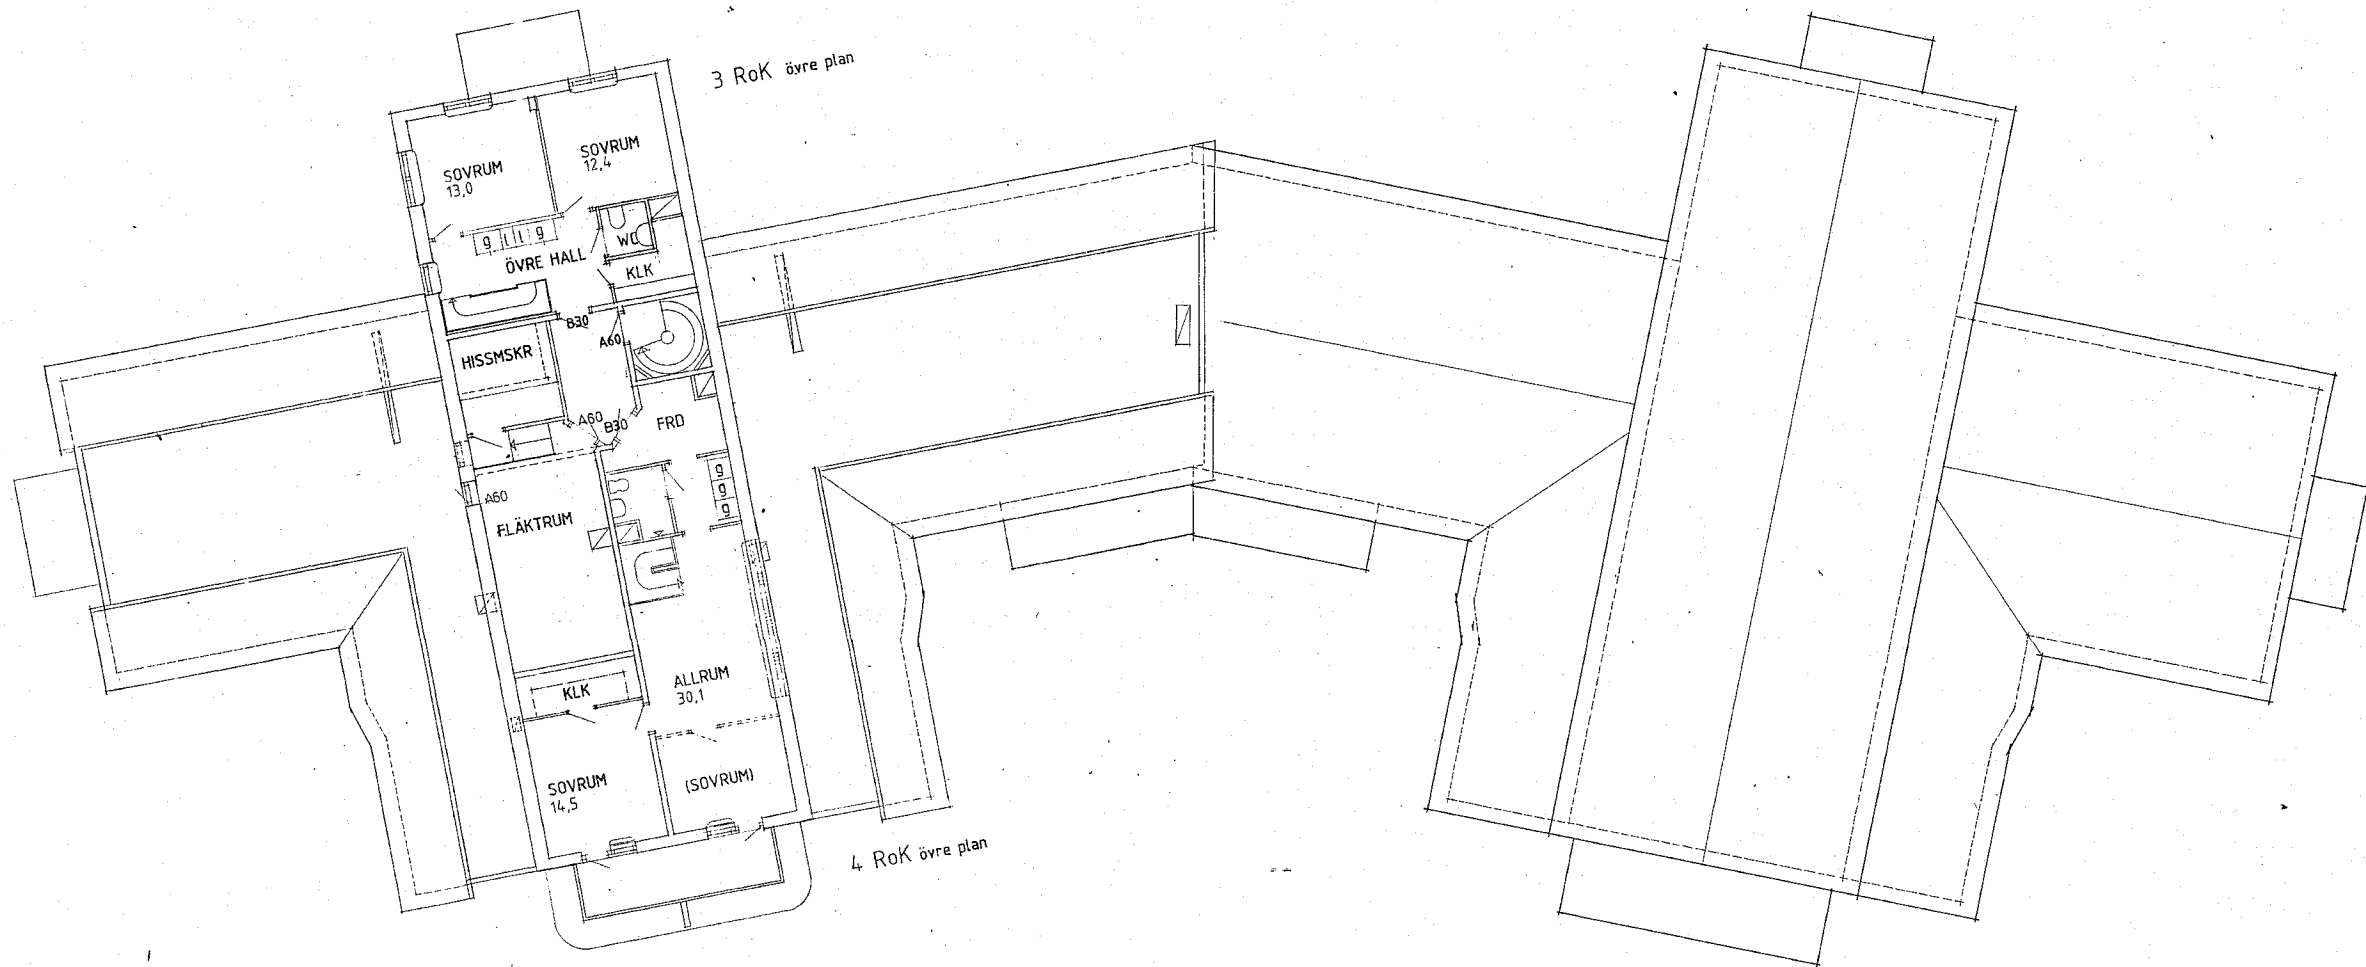

D	RELATIONSHANDLING	92.02.24
C	HANDLING FÖR EK PLAN	90.05.21
B	VINDSLÖCKOR	LT
A	STAT. BYGGLOV	RT 2002/19
REG	ADIT	REGISTRERINGSÄNDRING
	SIGN	DATEM

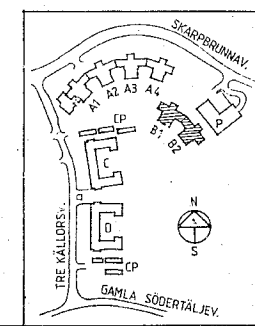

HSB H S B RIKSFÖRBUND
 REGION ÖSTER
 BOX 8310
 08-785 30 00 104 20 STOCKHOLM
 HSB PROD NR 8511

RELATIONSHANDLING

JM BYGGNADS OCH FASTIGHETS AB
 Tegelluddsvägen 100 • Box 27319 • 102 54 Stockholm • Telefon 08-782 87 00

A&B
 ÅSBERG & BUCHMANN
 ARKITEKTKONTOR AB
 08-663 53 10

KV. HAGSTUGAN
 BÖTKYRKA KOMMUN
 HUS B
 PLAN 10



STOCKHOLM
 89.05.12

SKALA 1:100
 A:210
 D

TEGELFÖRESKRIFTER
ENL RITN A:143

DÅR EJ ANNAT ANGES GÄLLER
MÅTT OCH KULÖRER ENL
RITN A:134 OCH 153

ILL-INSPEKTIONSLUCKA ENL RITN A:143

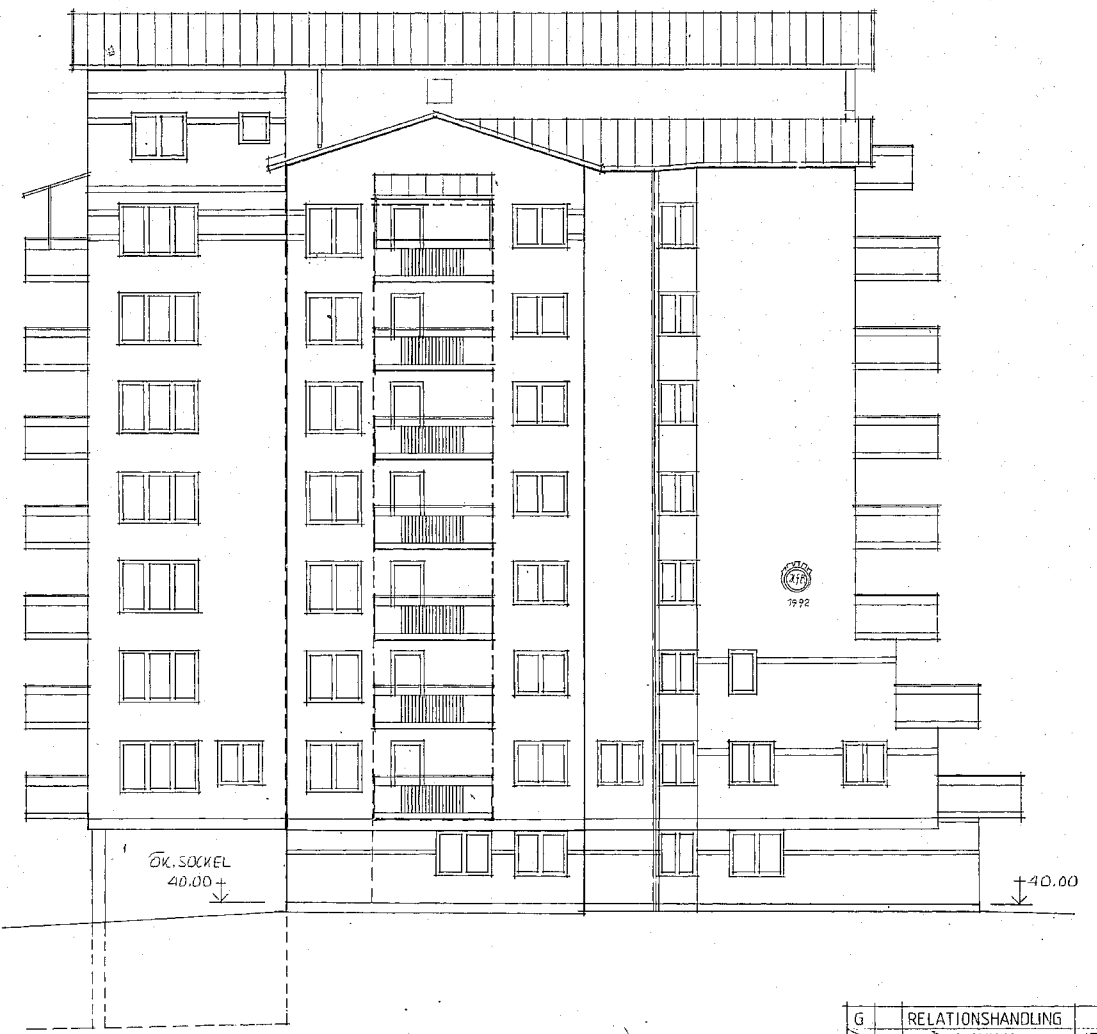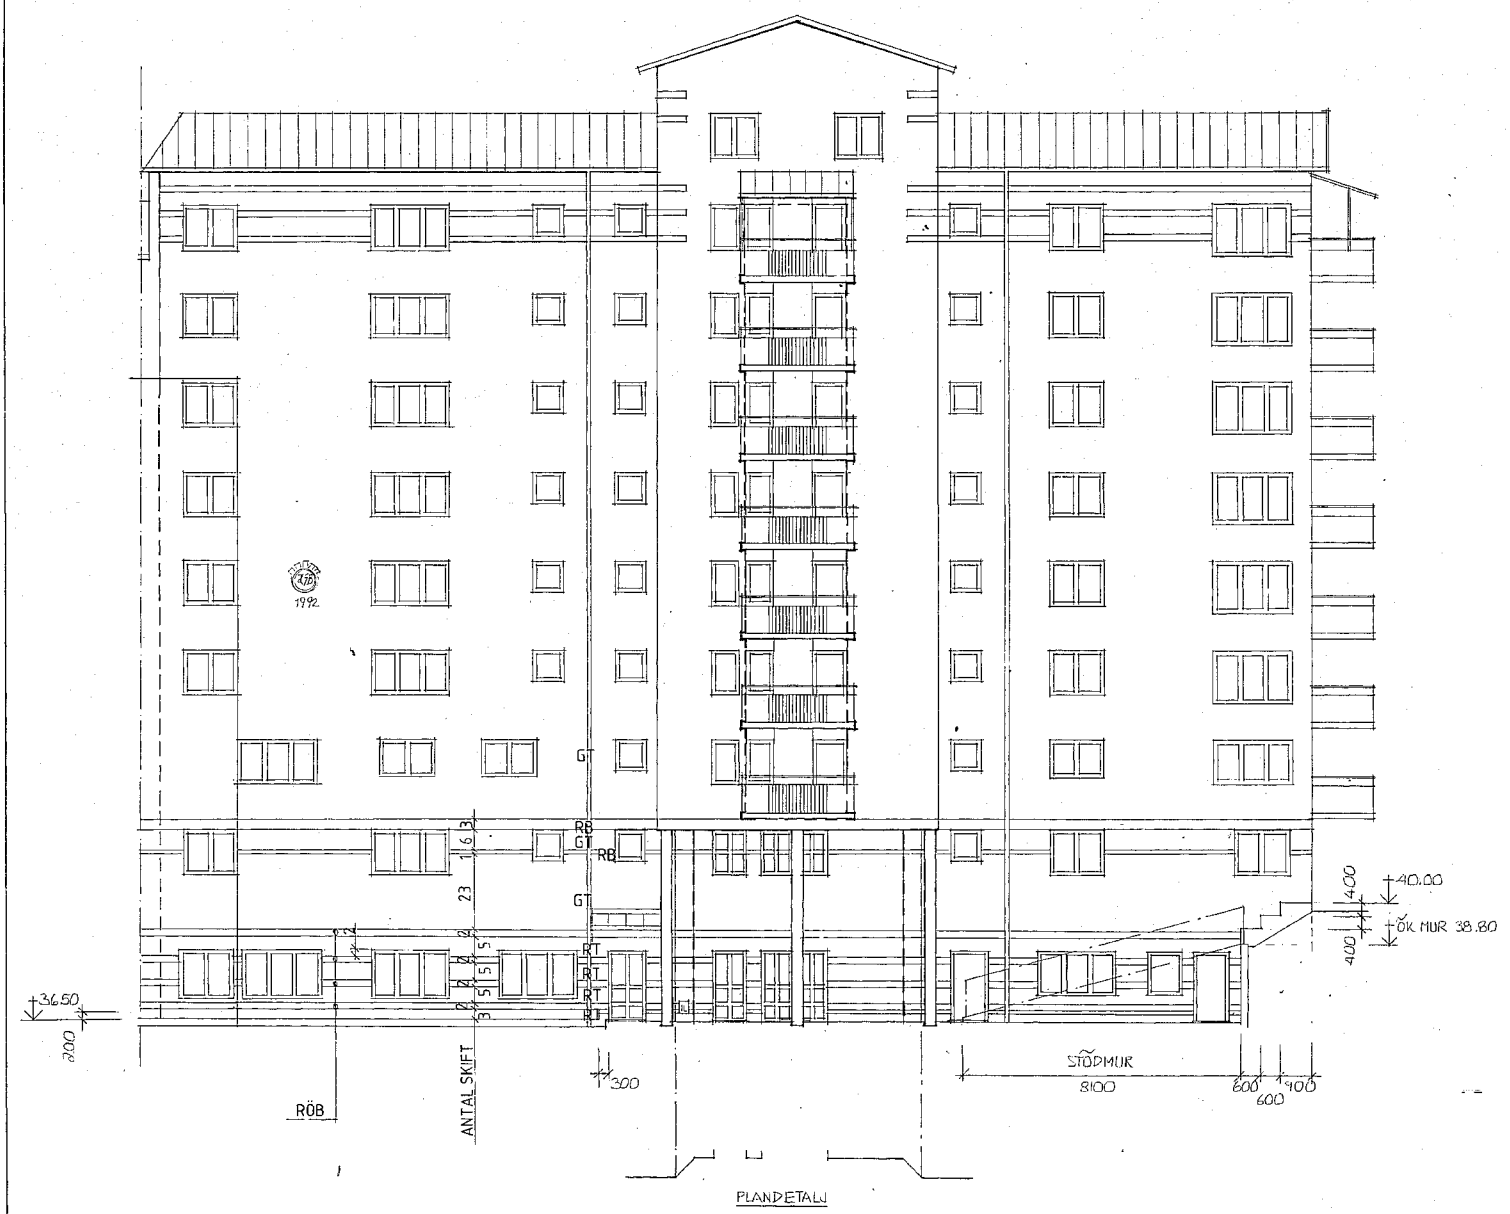

G	RELATIONSHANDLING	92.02.24
F	INSPEKTIONSLUCKA	LT 91.01.23
E	HSB-EMBLEM	LT 91.01.16
D	ARBETSRIKTNING	LB/HB 90.11.20
C	RÖRELSEFÖGAR	
B	MÖRNING	TA 90.09.10
A	KOMPL. BYGGLOV	ME 89.06.19
REG. ANT.	REGISTRERINGSNUMMER	SIGN. DATUM

HSB H S B RIKSFÖRBUND
REGION ÖSTER
BOX 8310
08-785 30 00 104 20 STOCKHOLM

JM BYGGNADS OCH FASTIGHETS AB
Tegeluddsvägen 100 • Box 27319 • 102 54 Stockholm • Telefon 08-782 87 00

A&B
ÅSBERG & BUCHMANN
ARKITEKTKONTOR AB

KV. HAGSTUGAN
BOTKYRKA KOMMUN
HUS B1
FASAD MOT NORDOST
SIDOFASADER MOT NORDVÄST

STOCKHOLM 89 05 12



BYGGNADENS SKALA 1:100

REG. ANT. A: 223 G

TEGELFÖRESKRIFTER
ENL RITN A:143

DÄR EJ ANNAT ANGES GÄLLER
MÄTT OCH KULÖRER ENL
RITN A:134 OCH 223


IL = INSPEKTIONSLUCKA SE RITN
A:143

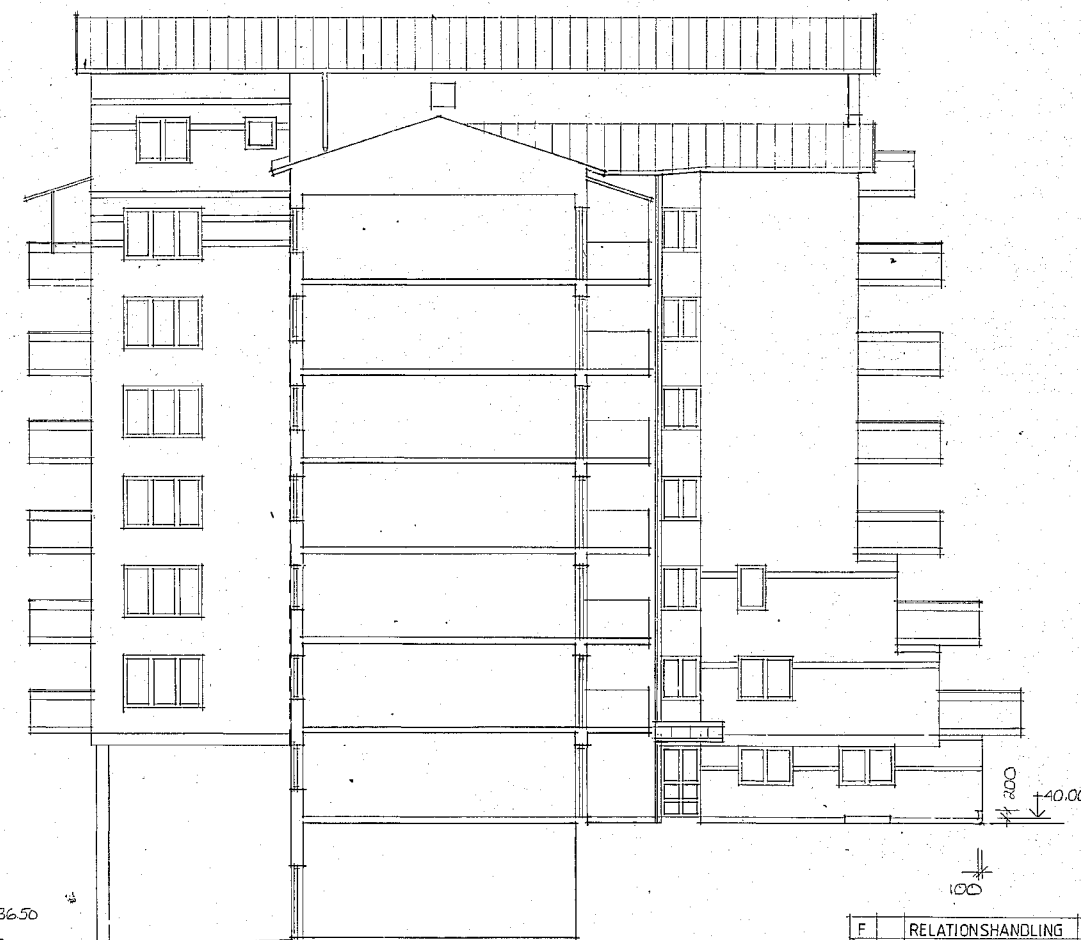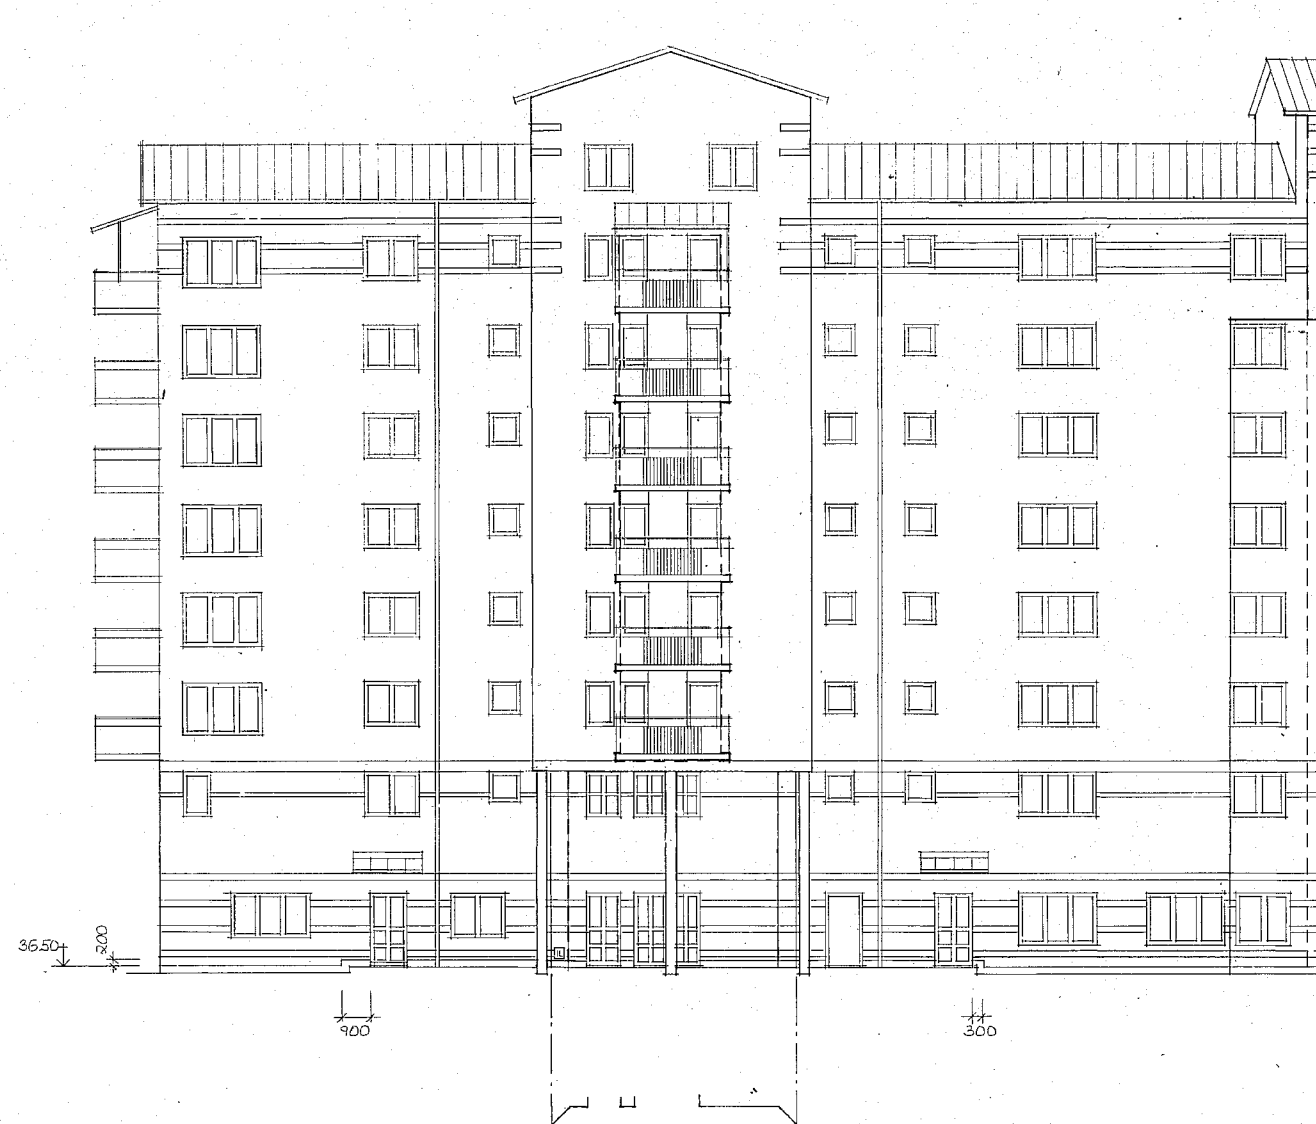

PLANDETALJ

F	RELATIONSHANDLING	92.02.24
E	INSPEKTIONSLUCKA	LT 910128
D	HSB EMBLEM	LT 910116
C	ARBETSRITNING	LB/HB 90.11.20
B	RÖRELSEFOGAR	
B	BALKONGER+ENTREPÄKT. ÄNDR.	ALLJ 92.09.10
A	MÛRNING	TA 900706
	ISYGELOV	SA 925142
REG	ANT	REGISTRERINGEN AVSER
	SIGN	DATE

0 1 2 3 4 5 6 7 10 m
10 dm
ORIGINALSKALA 1:100

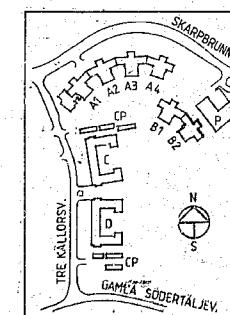

HSB H S B RIKSFÖRBUND
REGION ÖSTER
08-785 30 00 BOX 8310
104 20 STOCKHOLM
HSB PROD NR 6811

RELATIONSHANDLING


JM BYGGNADS OCH FASTIGHETS AB
Tegeludrsvägen 100 • Box 27319 • 102 54 Stockholm • Telefon 08-782 87 00

A&B
ARKITEKTER
ASBERG & BUCHMANN
ARKITEKTKONTOR AB
BILDAD KONTROLLERAD AV GRANSKAD AV ARKITEKTER
89 05 12

KV. HAGSTUGAN
BOTKYRKA KOMMUN
HUS B2
FASAD MOT NORDÖST
SIDOFASADER MOT NORDVÄST SKALA 1:100
A: 226 F

TEGELFÖRESKRIFTER
ENL. RITN A:143

DÄR EJ ANNAT ANGES GÄLLER
MÄTT OCH KULÖRER ENL.
RITN A:153

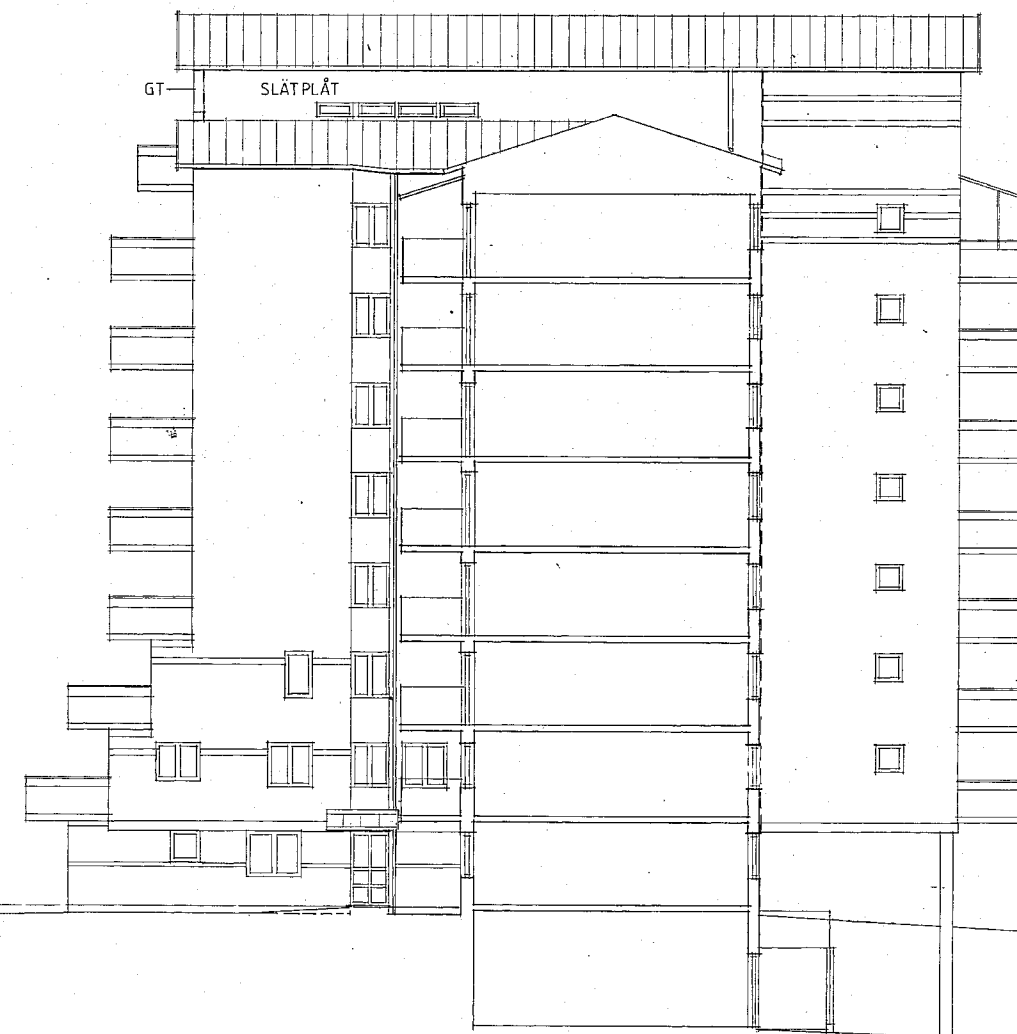


E	RÖR. FOG, FASADMTRL	HB	90.11.30
D	ARBETSITNING	LB/HB	90.11.20
C	RÖRELSFÖGAR		
B	MURNING	TA	900706
A	207-PL. E.HV.LÖV	HE	900413

OK SÖKVEL
+40.00

OK SÖKVEL
+40.00

1800


0 1 2 3 4 5 6 7 8 9 10 m
10 cm
ORIGINALSKALA 1:100

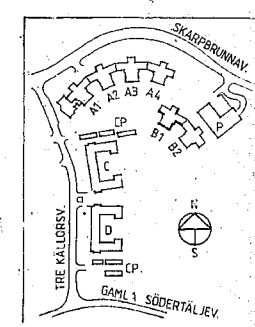

F RELATIONSHANDL. 92.02.24		REG. ANV. REGISTERNUMMER AVSEER	SIGN.	DATUM
HSB H S B RIKSFÖRBUND REGION ÖSTER BOX 8310 08-785 30 00 104 20 STOCKHOLM HSB PROD NR 6911		RELATIONSHANDLING		
JM BYGGNADS OCH FASTIGHETS AB Tegeluddsvägen 100 • Box 27319 • 102 54 Stockholm • Telefon 08-782 87 00				
A&B ARKITEKTERNA ASBERG & BUCHMANN ARKITEKTKONTOR AB <small>STAD KÖNSTERERAD AV GRANSKAD AV ARBETSNUMMER</small>		KV. HAGSTUGAN BOTKYRKA KOMMUN HUS B1 FASAD MÖT SYDVÄST SIDOFASADER MÖT SYDÖST SKALA 1:100		
STÜCKNUMR. 89 05 12	YB	JA	A: 222	F


TEGELFÖRESKRIFTER
ENL RITN A:143

DÄR EJ ANNAT ANGES GÄLLER
MÄTT OCH KULÖRER ENL
RITN A:134 OCH 153

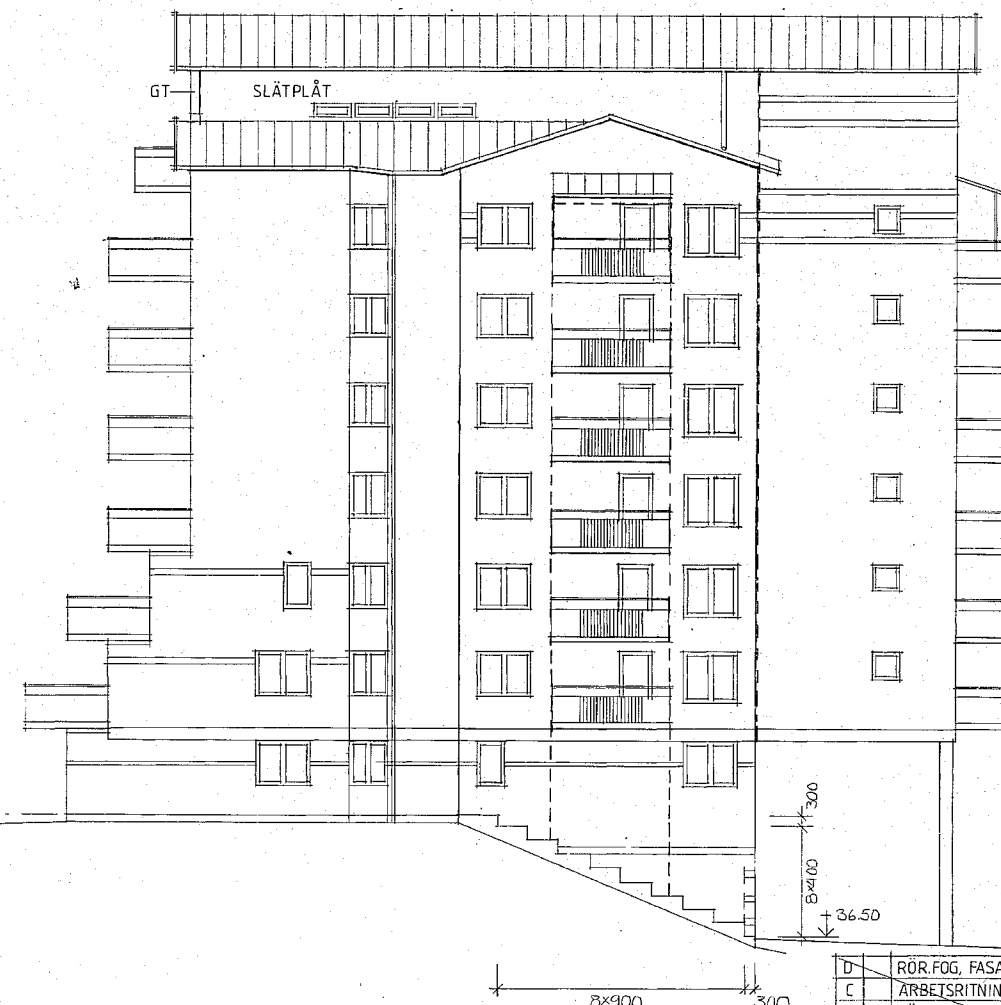

D	RÖR FOG, FASADMTRL	HB	90.11.30
C	ARBETSRTNING	LB/HB	90.11.20
B	RÖRELSEFOGAR	ALJ	90.09.10
A	MURNING	TA	900706
	BYGGLÖV		89.05.12

E	RELATIONSHANDL.	92.02.24	REG	ALJ	REGISTRERINGEN AVSER	SIGN.	DAFUM
HSB		H S B RIKSFORBUND REGION ÖSTER BOX 8310 08-785 30 00 104 20 STOCKHOLM		RELATIONSHANDLING			
HSB PROD NR		6911		JM BYGGNADS OCH FASTIGHETS AB			

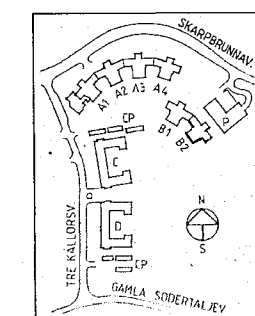

ARB		ÅSBERG & BUCHMANN ARKITEKTÖR AB		KV. HAGSTUGAN BÖTKYRKA KOMMUN	
89 05 12		A: 225		E	

